


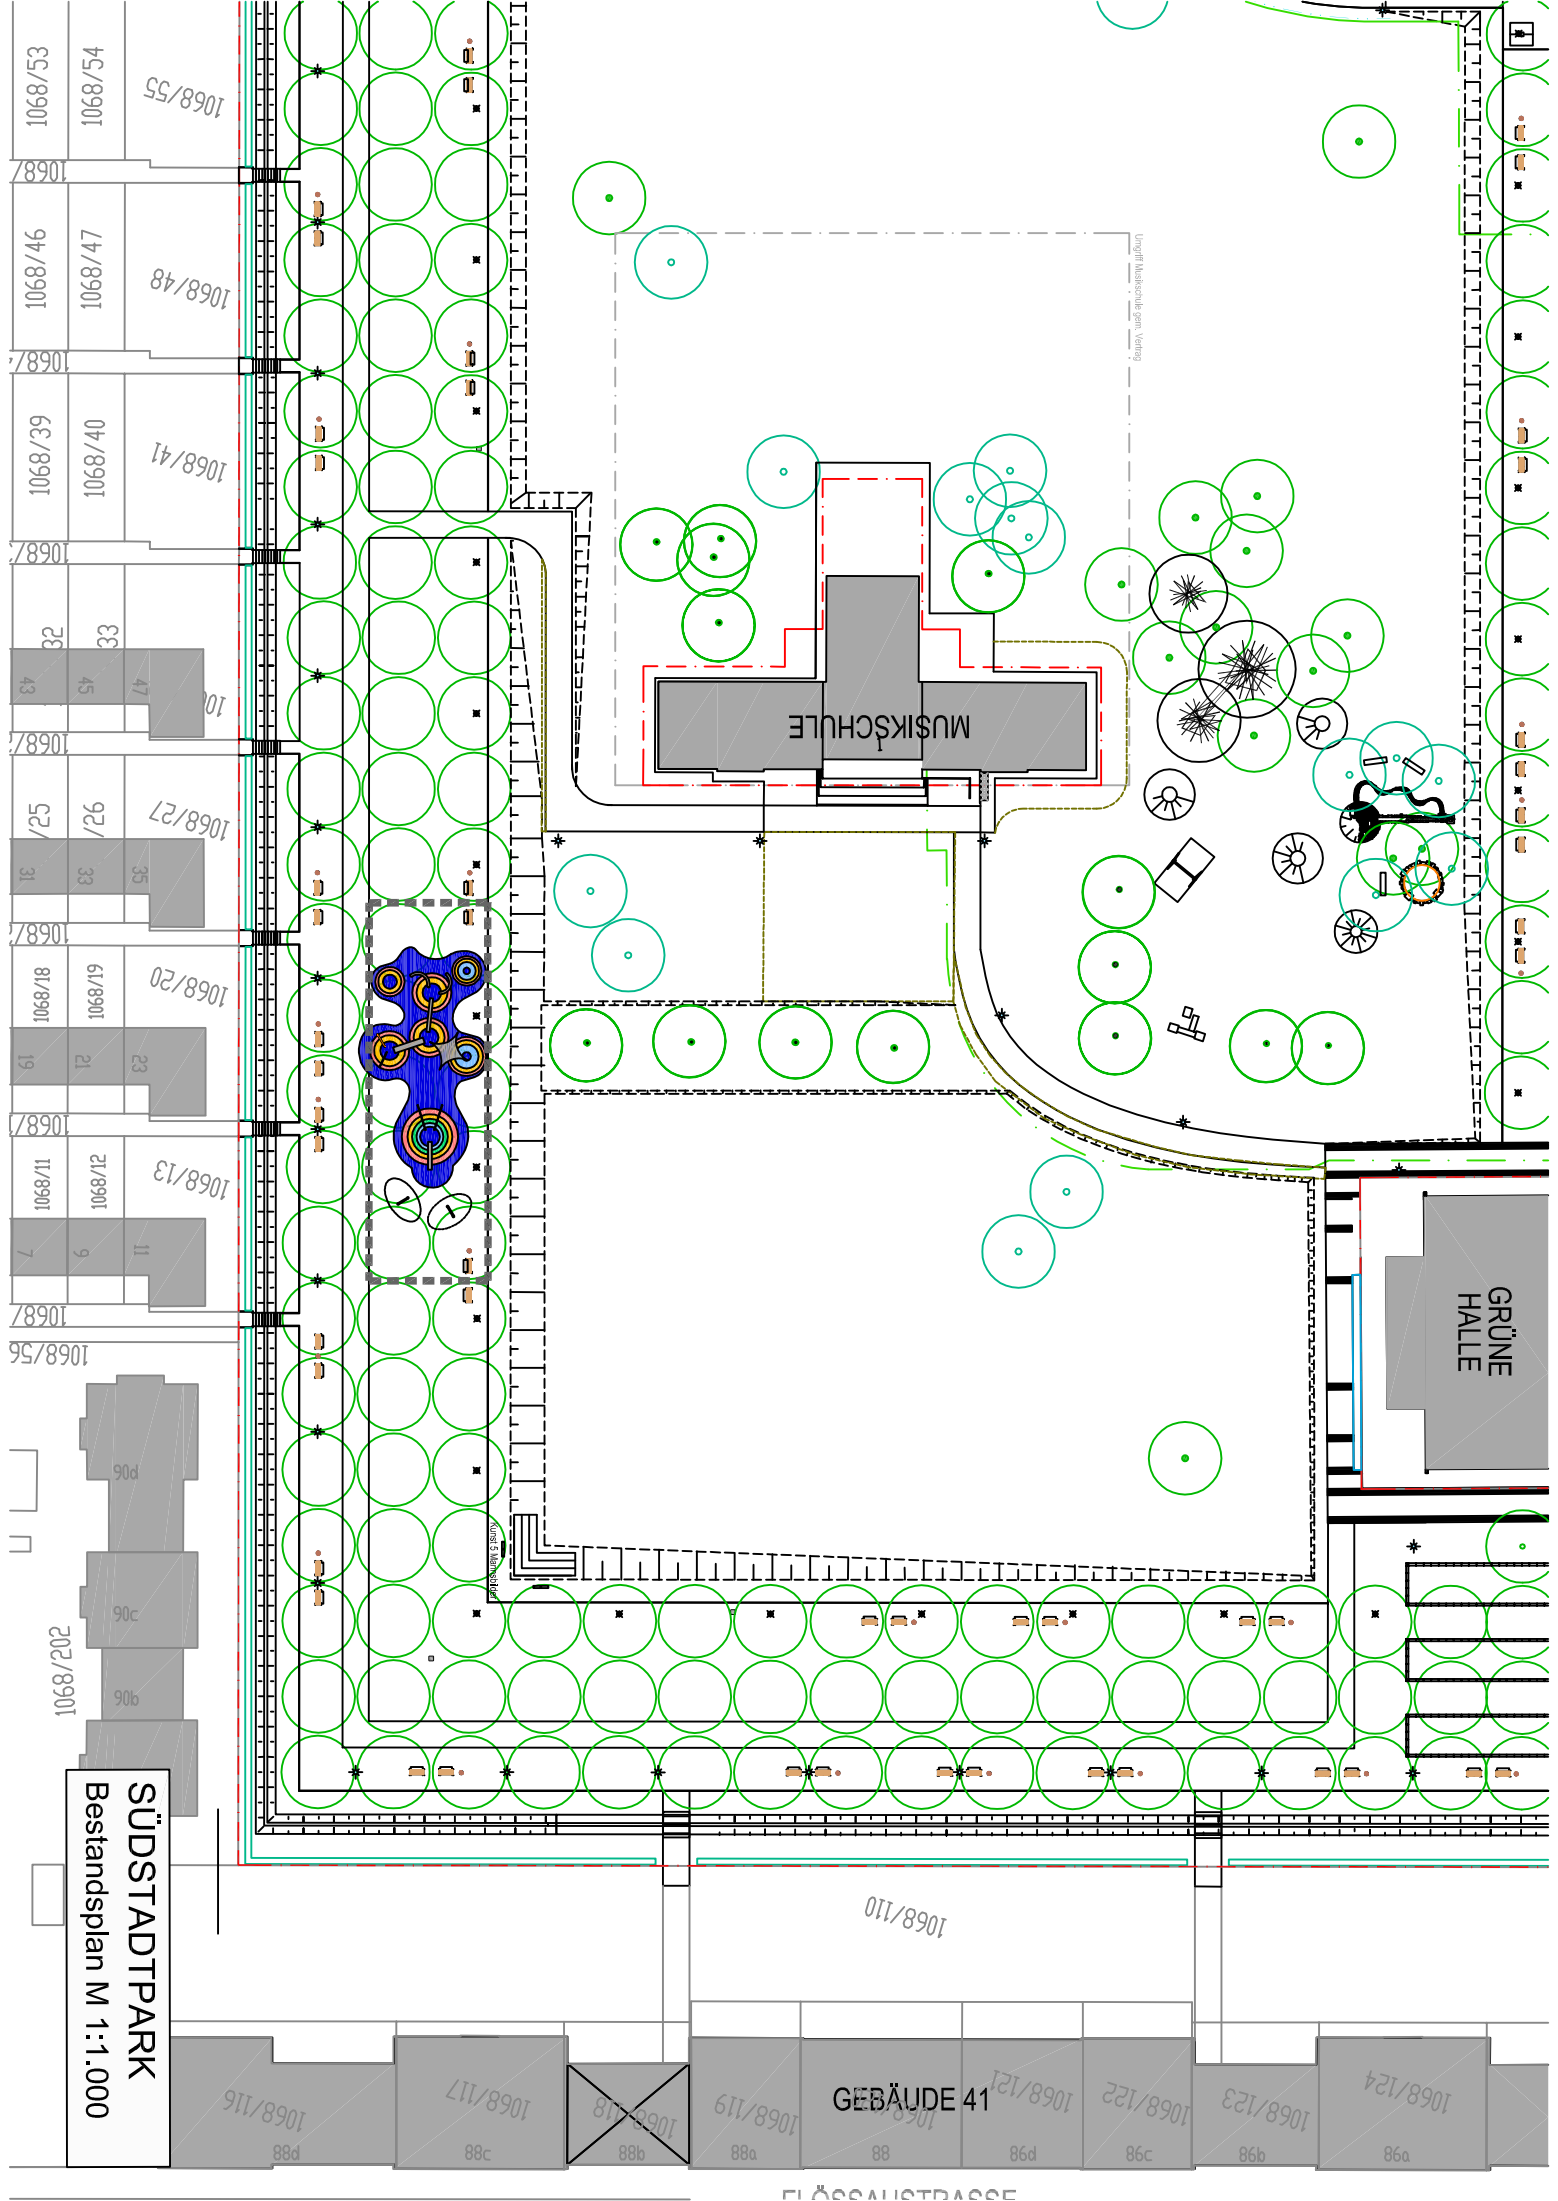

SÜDSTADTPARK  
Bestandsplan M 1:1.000