




ANSICHT M=1:200 LÄNGSSCHNITT

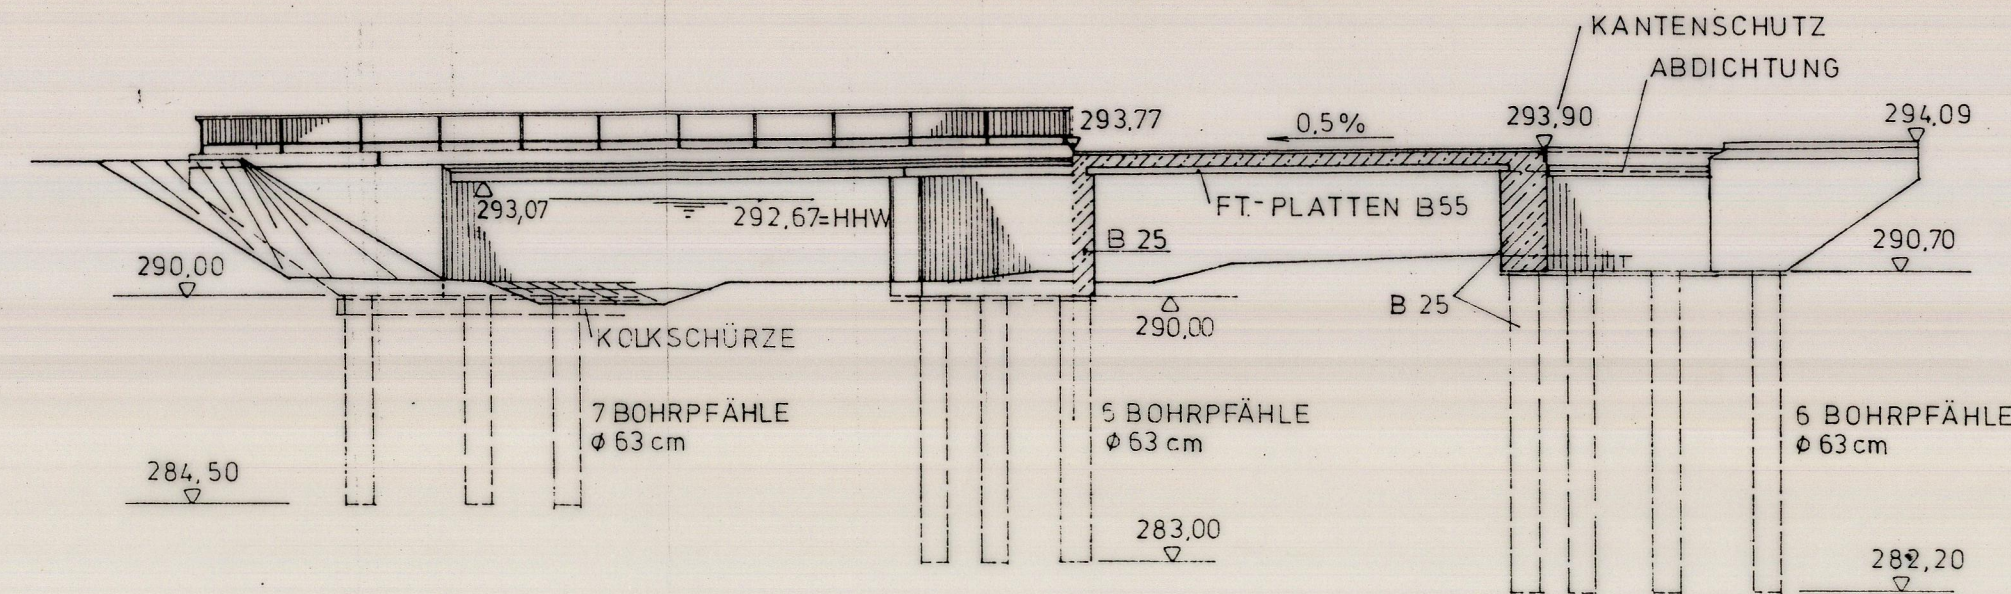

DRAUFSICHT M=1:200

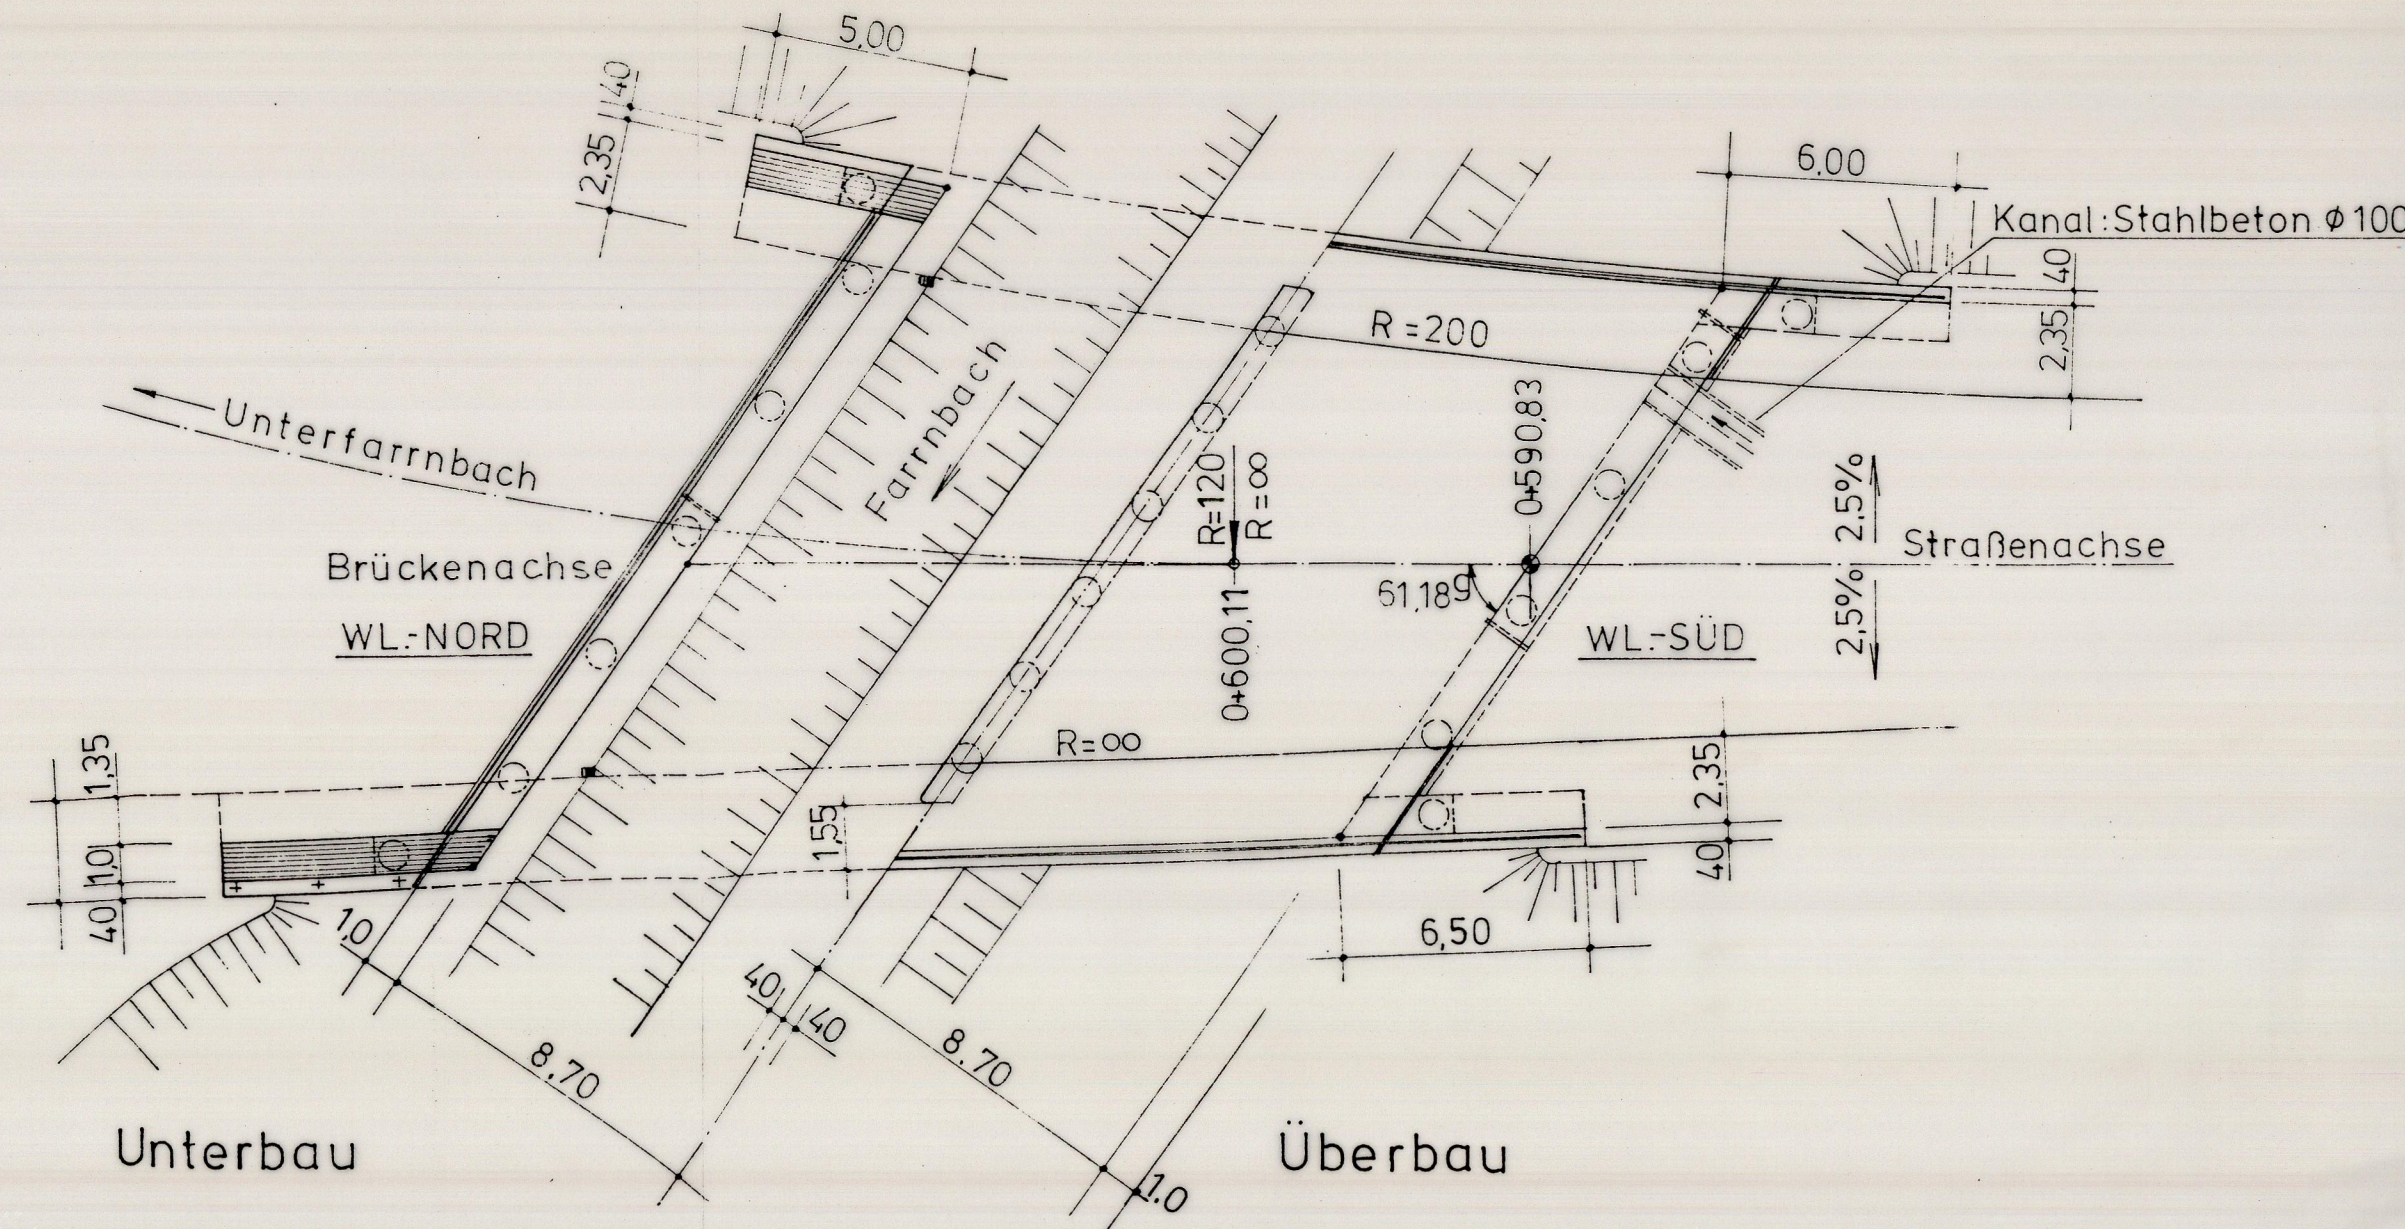

REGELQUERSCHNITT M=1:100

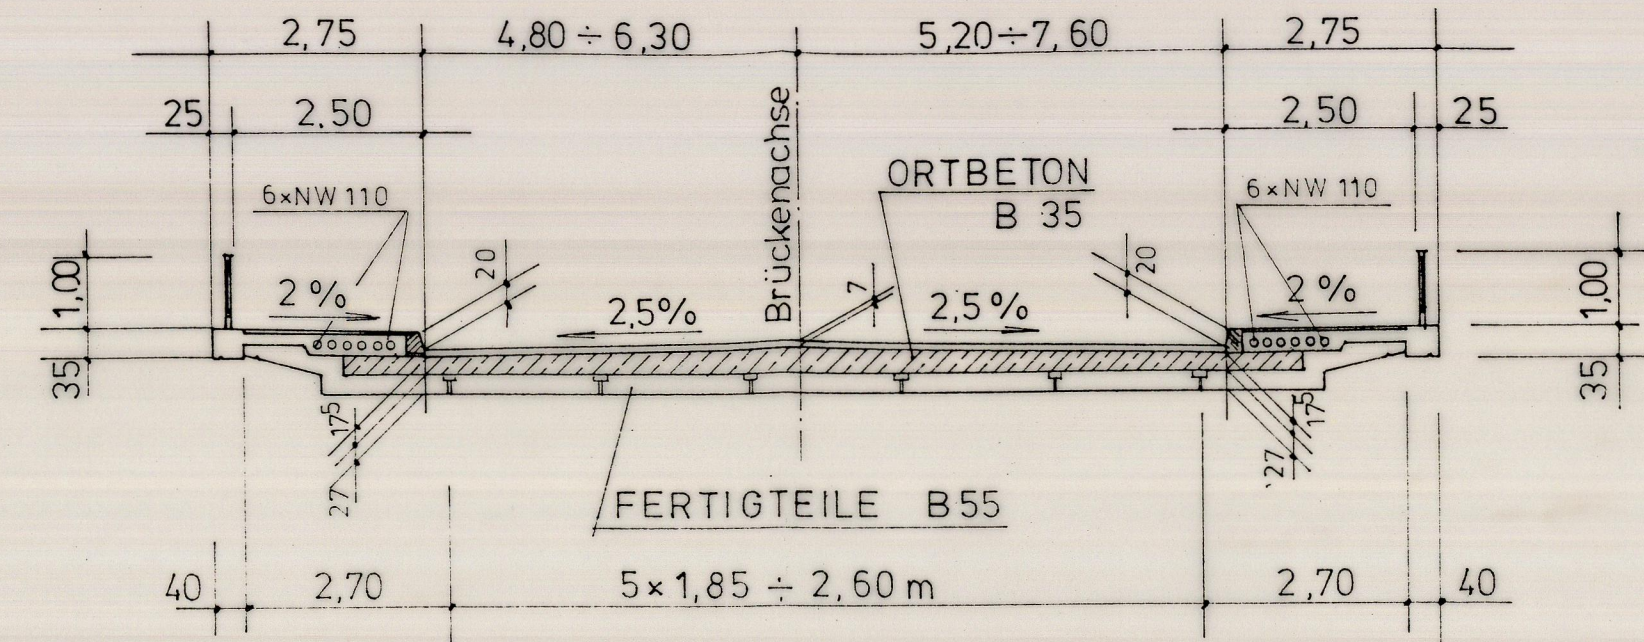

Art	ART DER ÄNDERUNG	DATUM	NAMEN
Buchst.			
			484

DIPL. ING. FRANK BÜCHTING

INGENIEURBÜRO FÜR STAHLBETON UND SPANNBETON
8 MÜNCHEN 21 GUNZENLEHSTRASSE 22 TELEFON (089) 58 62 31/58 23 32

BAUHERR : Stadt Fürth

BAUFIRMA : MAX BÖGL, Neumarkt

PROJEKT : Brücke über den Farnbach
in Unterfarnbach

BAUTEIL : Bestandsplan

GEZEICHNET:	GERECHNET:	MASSSTAB:	DATUM:	PLAN-NR.:
<i>ber.</i>		1:200, 1:100	30.4.81	

BRÜCKENKLASSE 60
MLC 50/100