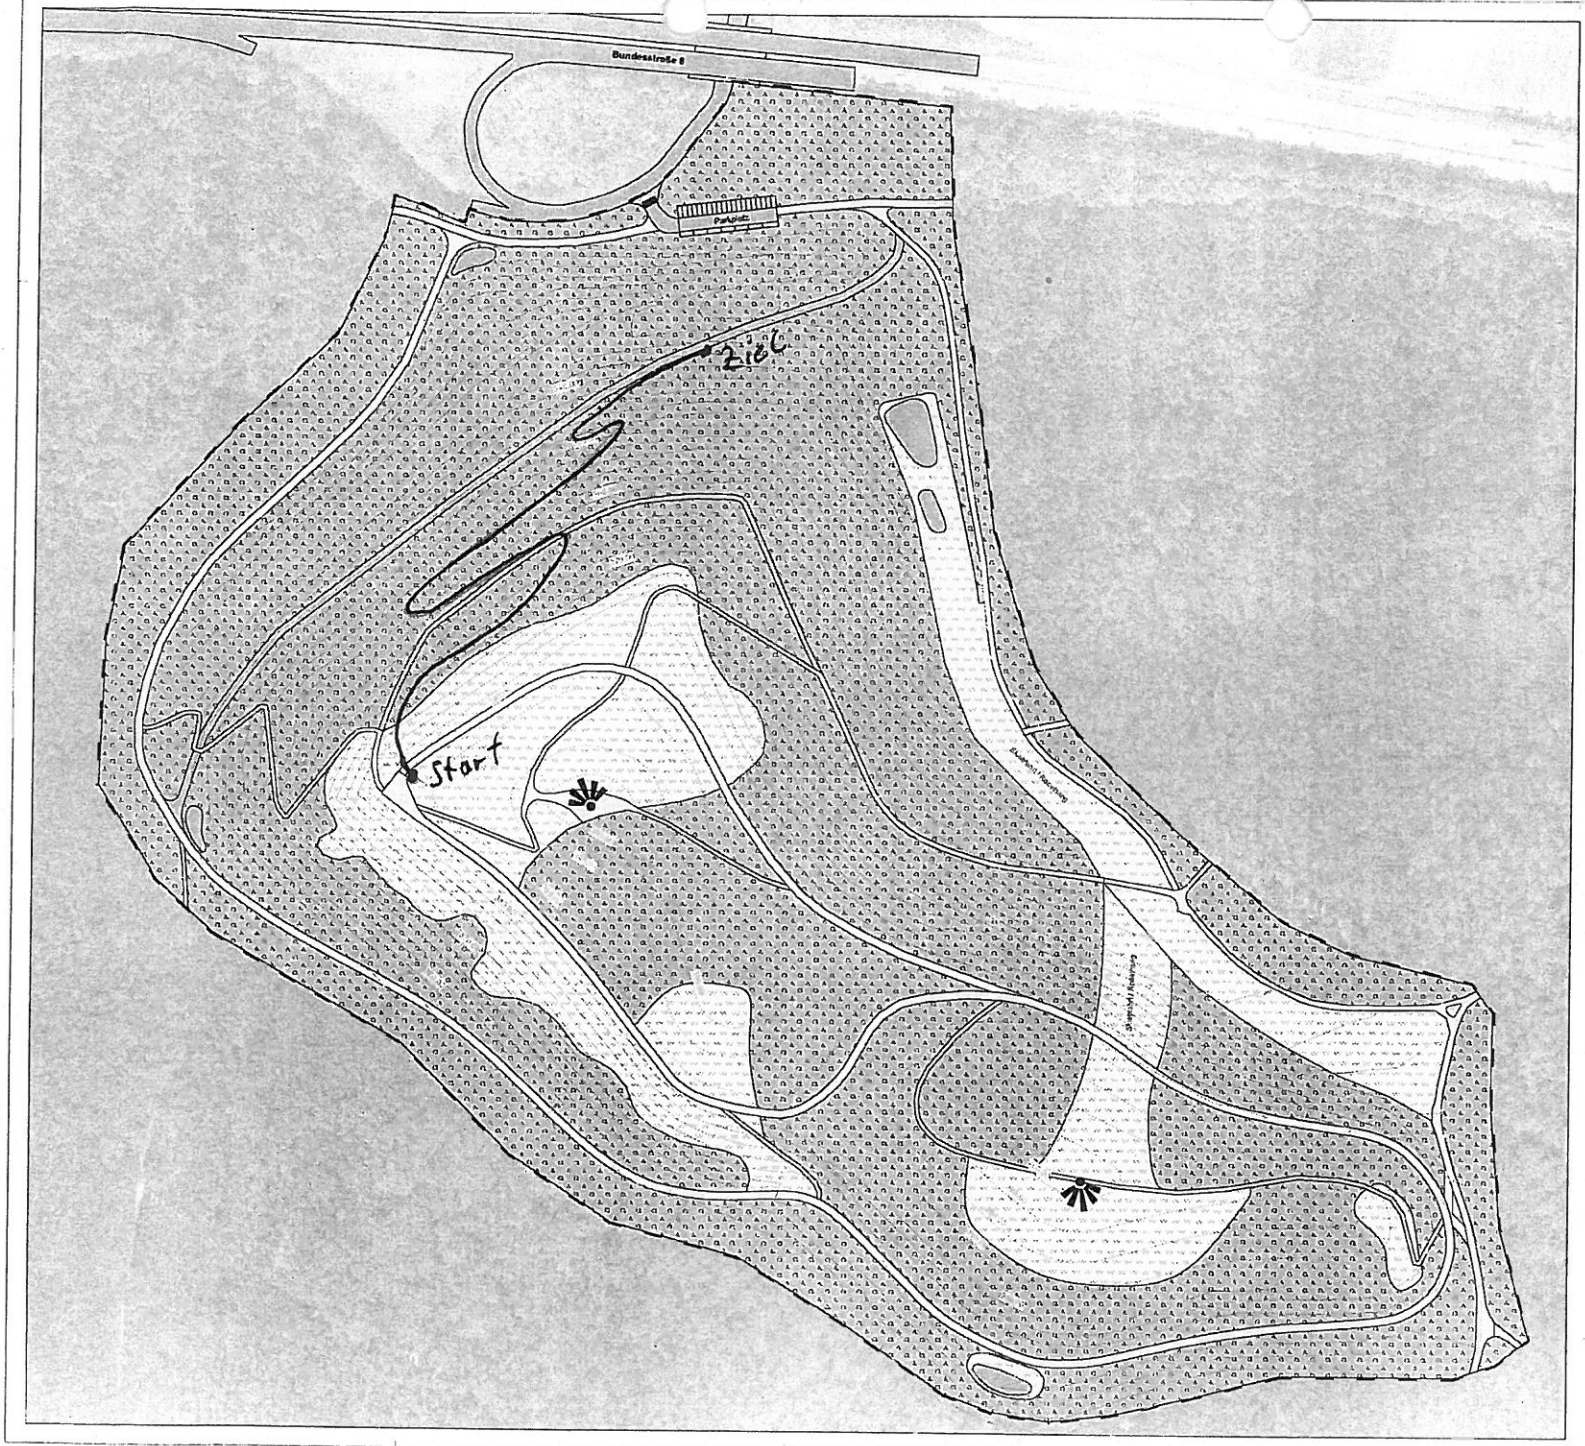

Legende

Erschließung

- Öffentliche Straße
- Öffentlicher Fußweg
- Sackgasse
- Rückweg (Durchweg)

Nutzungen

- Offenstrom- und Brachflächen
- Wasserflächen und Wasserläufe
- Teich Rückhaltung

Höhenabwicklung

- Höhenlinien Bestandsvermessung 2011
- Höhen Planung 2012

Hinweise / Sonstiges

- Geplanter Standort Fußweg
- Teilverfüllung Sickerleitung (Planung)
- Wildwechsel Zutritt mit Eingriffen
- Aussichtspunkt
- Planfeststellungsgrenze 1982
- Abgrenzung Flächenbilanzierung

Flächenbilanz Rekultivierungsplan

Stand	1982	2012
Offenstrom Erschließung / Hauptweg	[illegible]	[illegible]
Sackgasse	2 095 m²	[illegible]
Wiese / Offenland	56 832 m²	[illegible]
Wasserflächen und Wasserläufe	[illegible]	[illegible]
Teich / Rückhaltung	[illegible]	[illegible]
Gesamtfläche	277 091 m²	277 091 m²

Planungsunterlagen
Rekultivierungsplan 1982 (Geo Aufmaße und Flächenbilanz)
Landschaftsbestandsplan
LuSEB (Stand 2011 und Ortsbegehung, Begleitende Vermessungsmaßnahme)
Bestandsvermessung (Stand 10/2011) Ingenieurbüro für Tiefbau WEITZER GmbH
Vermessung Vermessungsbüro Assmann Beraten + Planen GmbH

N

Staatliches Bauamt Nürnberg
Assmann Beraten + Planen GmbH
Digitalfunk Inert-Deponie Fürth Burgfarrnbach

Rekultivierungsplan - Fortschreibung 2012

maßstab 1 : 1000 bearbeitet: [illegible]
datum 20.05.12 geprüft

TEAM 4 landschafts + ortsplanung
[illegible]