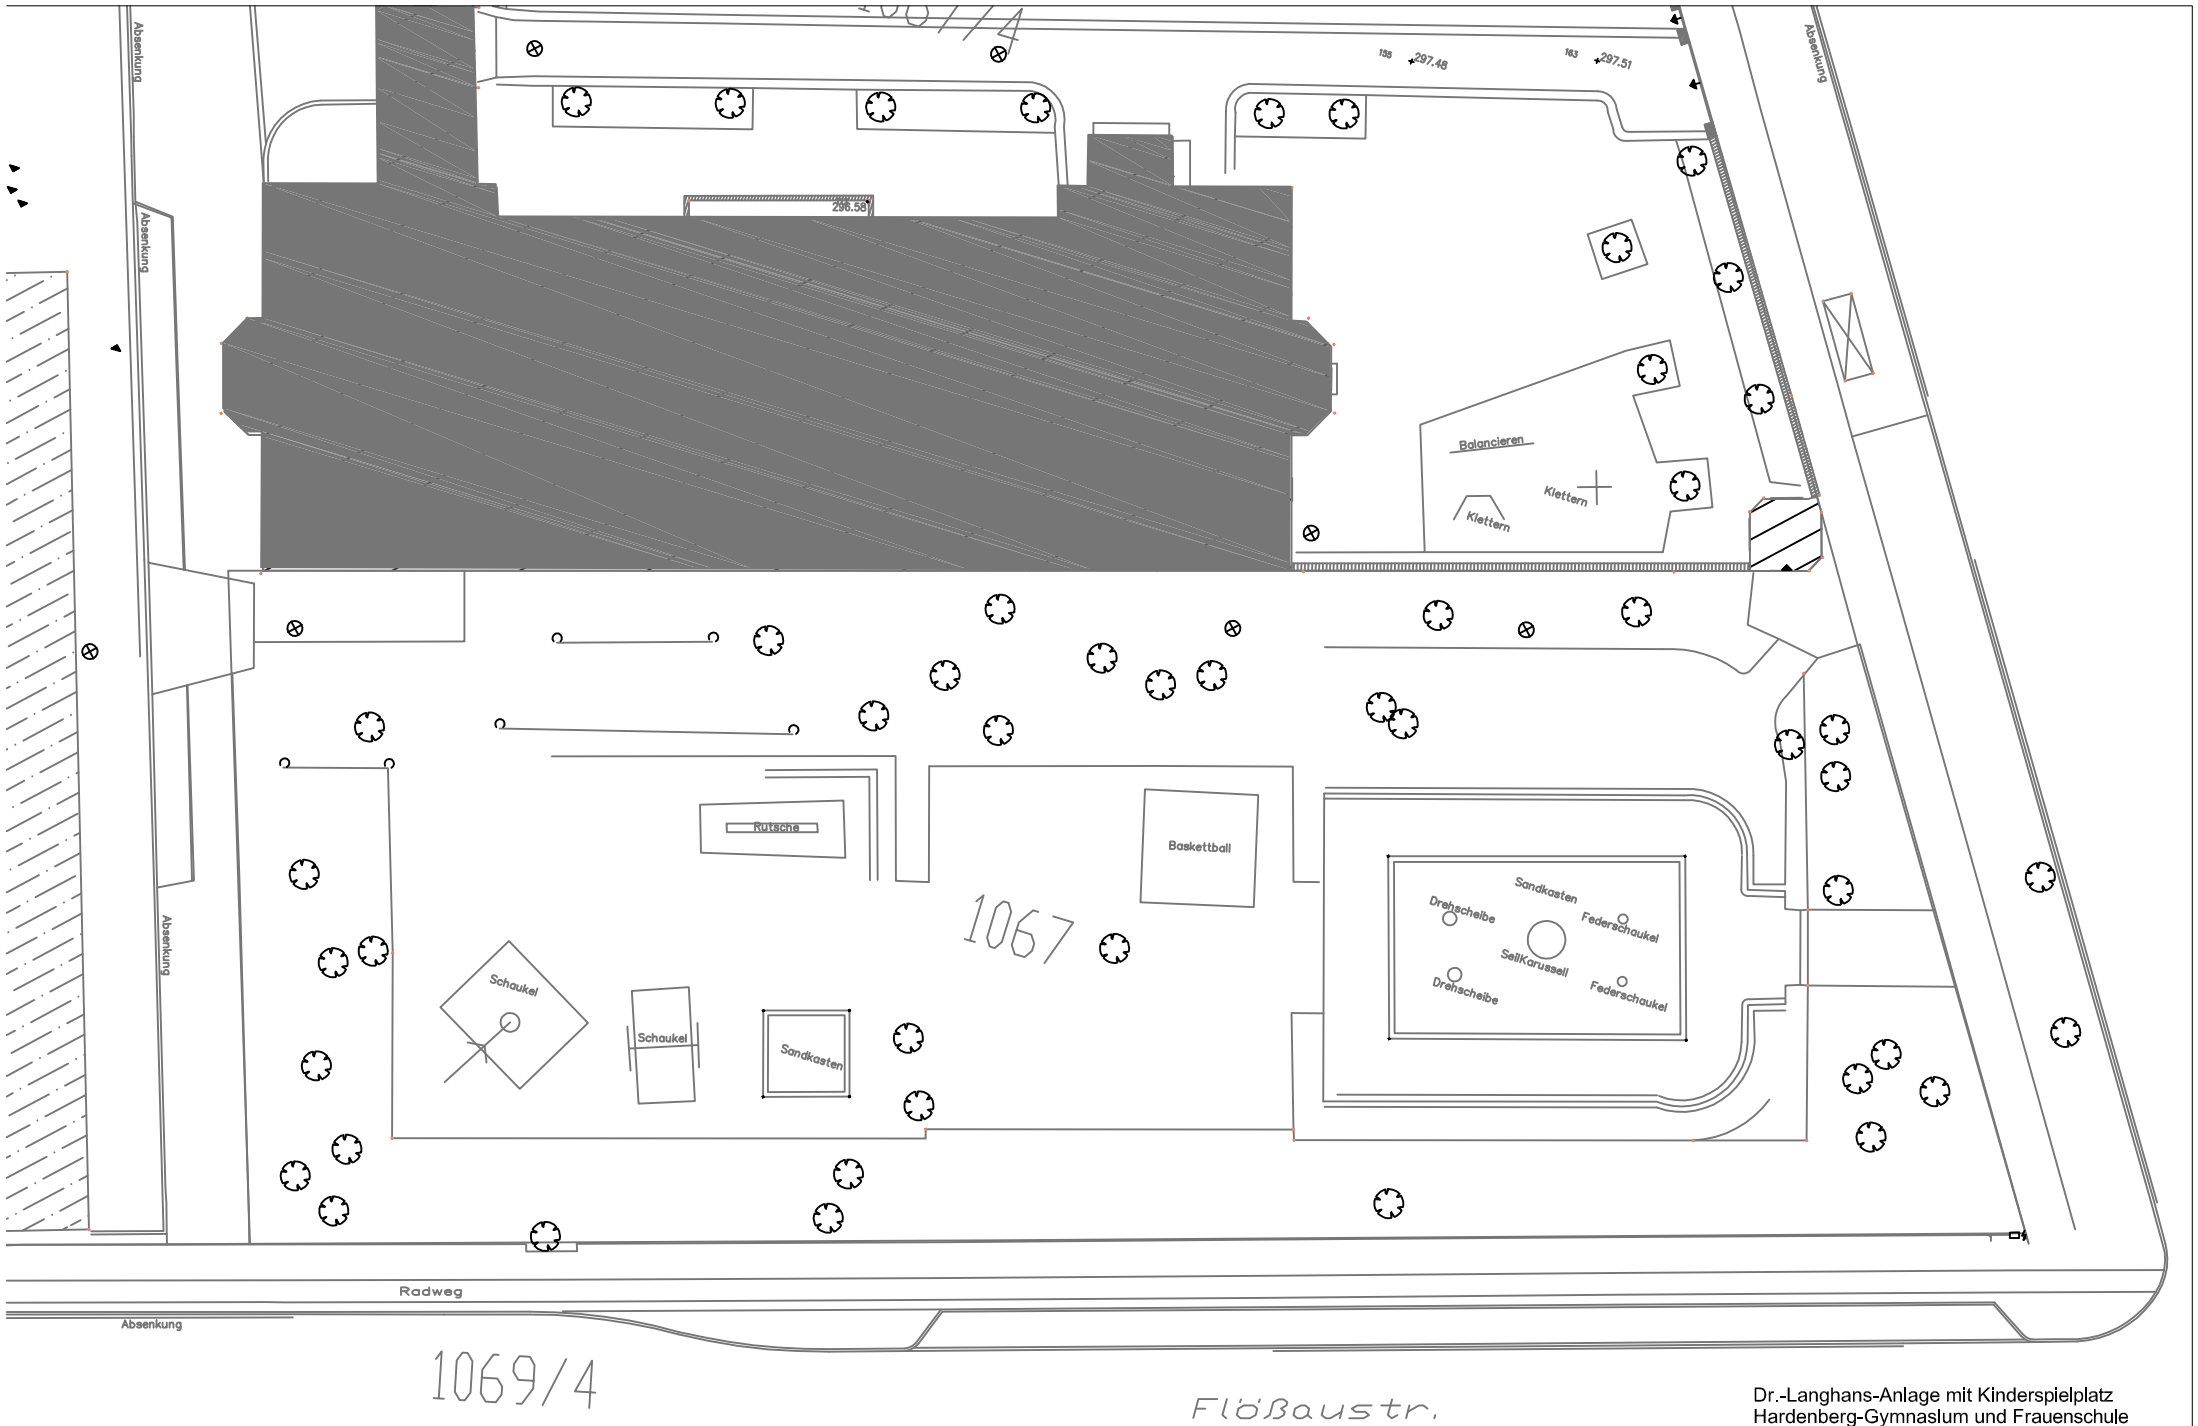

Dr.-Langhans-Anlage mit Kinderspielplatz
Hardenberg-Gymnaslum und Frauenschule

Bestandsplan August 2008
ohne Maßstab - Grünflächenamt